


道路計測

- 出来形展開図
- 面積集計表
- 面積計算書

● 出来形展開図

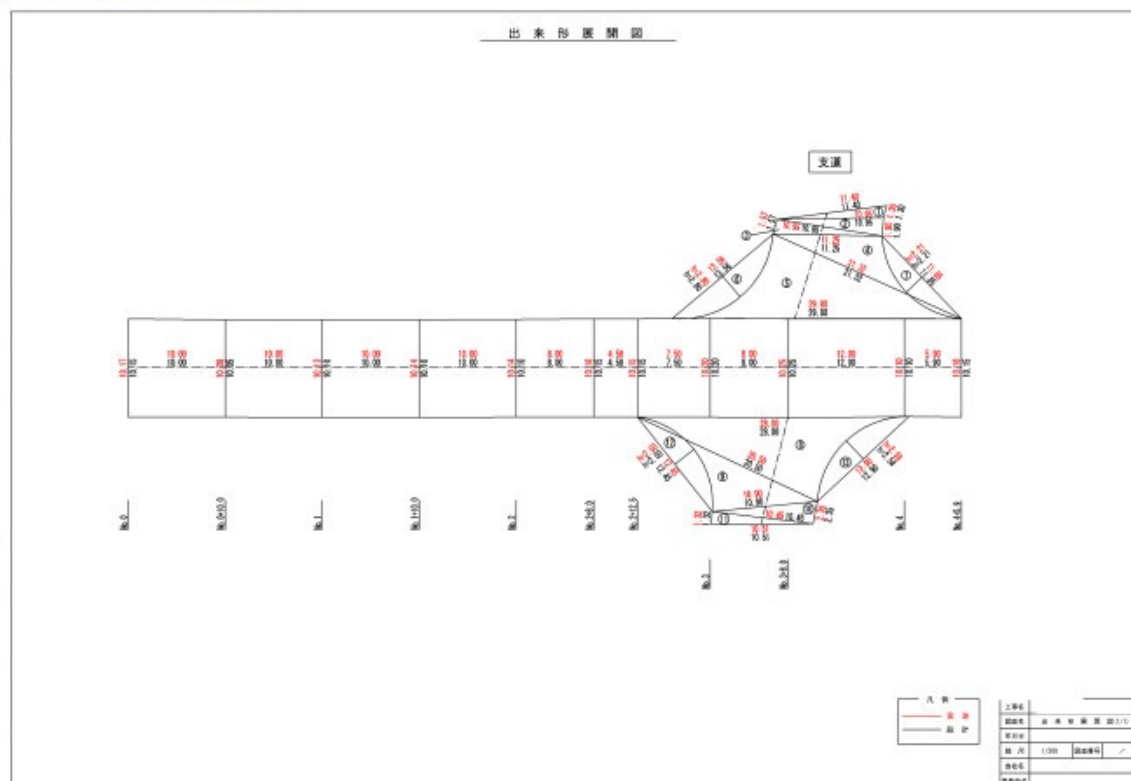

● 面積集計表

出来形面積集計表			
工区名	設計面積 (㎡)	実測面積 (㎡)	設計と実測の差 (㎡)
	1,182.78	1,184.39	1.61